


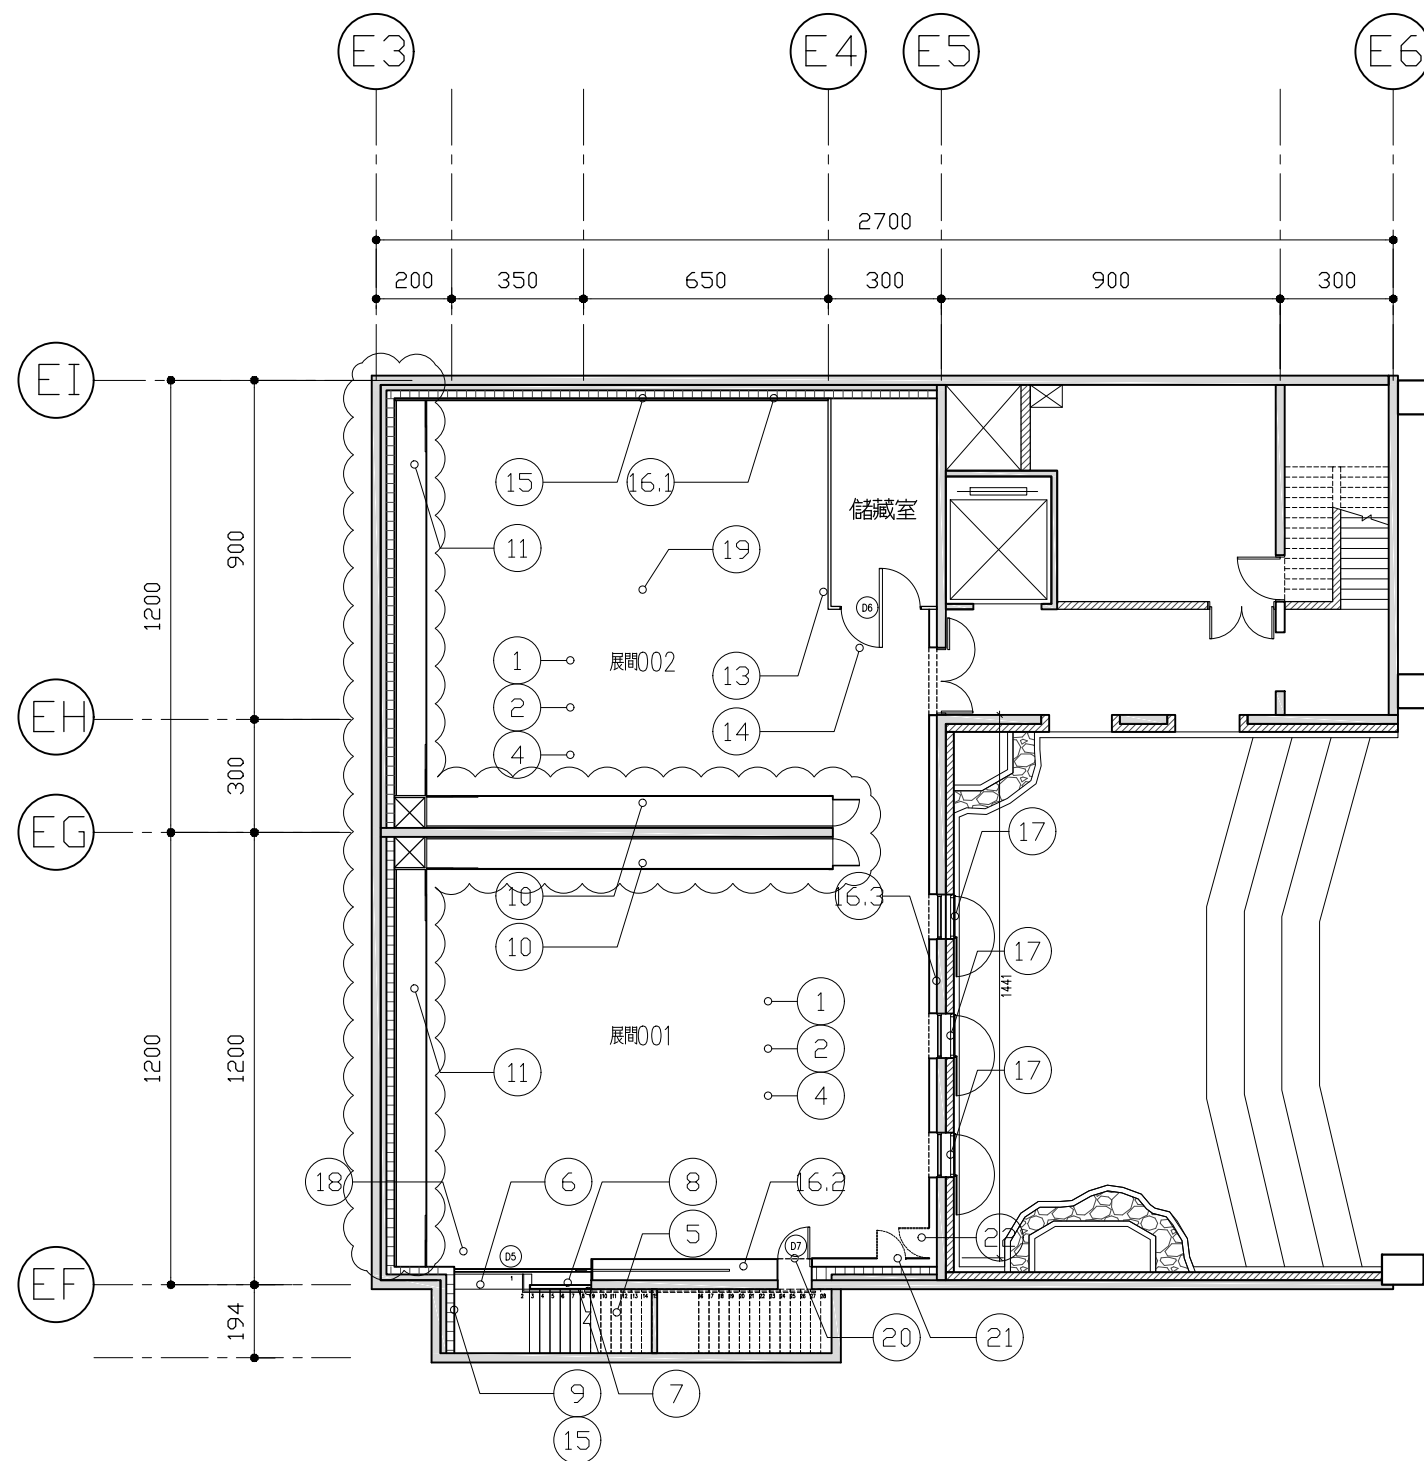

1 地下層設計平面圖
A2-1
單位: cm
A3: 1/200

- 新作工項
1. 地下層天花線路整理
 2. 外露結構樑、頂板及風管、管線水泥漆(白)
 3. 地下層燈具(含倒吊支撐及燈軌)
 4. 新作地坪(自平水泥+橡膠地磚 顏色另選)
 5. 樓梯新作踏面(木紋PVC無縫地毯)
 6. 地下層木作樓梯踏階(3階)
 7. 新作樓梯金屬烤漆扶手—白
 8. 地下層樓梯木作樓梯側板
 9. 地下層樓梯間轉角牆面防水工程
 10. 地下層新作玻璃展覽櫃體
 11. 地下層新作掛畫軌道 h=280cm
 12. 地下層既有展箱維修,更新表面(白)
 13. 地下層新作儲藏室輕隔間(耐燃一級)(含通風裝置)
 14. 地下層新作儲藏室門扇(含五金)
 15. 樓梯間牆面水泥漆
 - 16.1. 地下層入口側新作假牆(白)(含檢修暗門)
 - 16.2. 地下層窗戶側新作假牆(白)(含檢修暗門)
 - 16.3. 地下層窗002展間內側新作假牆(白)
 17. 地下層遮光捲簾
 18. 地下層新作鋼板門(364*342)
 19. ~~座椅(造型沙發)~~
 20. 地下層小儲藏室暗門
 21. 地下層消防設備暗門
 22. 地下層機電設備暗門
 23. ~~外露風管漆白~~
 24. 木作造型天花面塗耐燃二級防火漆
 25. 地下層間接照明造型天花
 26. 地下層逃生門修繕+封白色門板

- 其餘備註工項
1. 既有投射燈保留
- 備註
- 天花線路整理 意指拆除既有天花後不另做天花板之區域所裸露之現有及新作線路一律以噴漆處理,並且將線路集中拉直,路徑轉彎處需呈直角,並將不必要之管線拆除...等相關工作事宜。

- RC牆
- CB21(水泥磚牆)
- 1B磚牆=24cm
1/2B磚牆=12cm



附 註 NOTES

本圖說應配合其他施工說明及合約條件共為工程合約之一部份,有未一致之處,營造廠應遵從較嚴格規定或依建築師會同業主指定辦理,如有未盡事宜或未瞭解圖說之情形,營造廠應先徵詢建築師再行施工,施工時應注意所用圖說應為最新修正之資料而據以施工,施工前所有尺寸應做現場核對,基地放樣應以當地地政單位圖界實測為準,若有不符需會同業主指示否則由營造廠商自行負責。

修 正 REVISION

次序 NO.	日期 DATE	內 容 DESCRIPTION	校核 CHECKED	核准 APPROVED
△				
△				
業 主 CLIENT

新竹縣政府文化局

林 碧 雲
建築師事務所

新竹縣竹北市縣政二路185號二樓
電話: (03)558-7383
傳真: ---
E-mail: pylinarch@pylinarch.com


核 准 APPROVED		
校 核 CHECKED		
建築師 ARCHITECT		
設 計 DESIGNED BY		
繪 圖 DRAWN BY		

業務號 JOB NO.	2019-08-16	圖 檔 名 FILE NAME
----------------	------------	--------------------

工 程 名 稱
PROJECT NAME

新竹縣政府文化局美術館
場館升級設計委託案
第一次變更設計
圖 名
INDEX
地下層設計平面圖

竣工圖

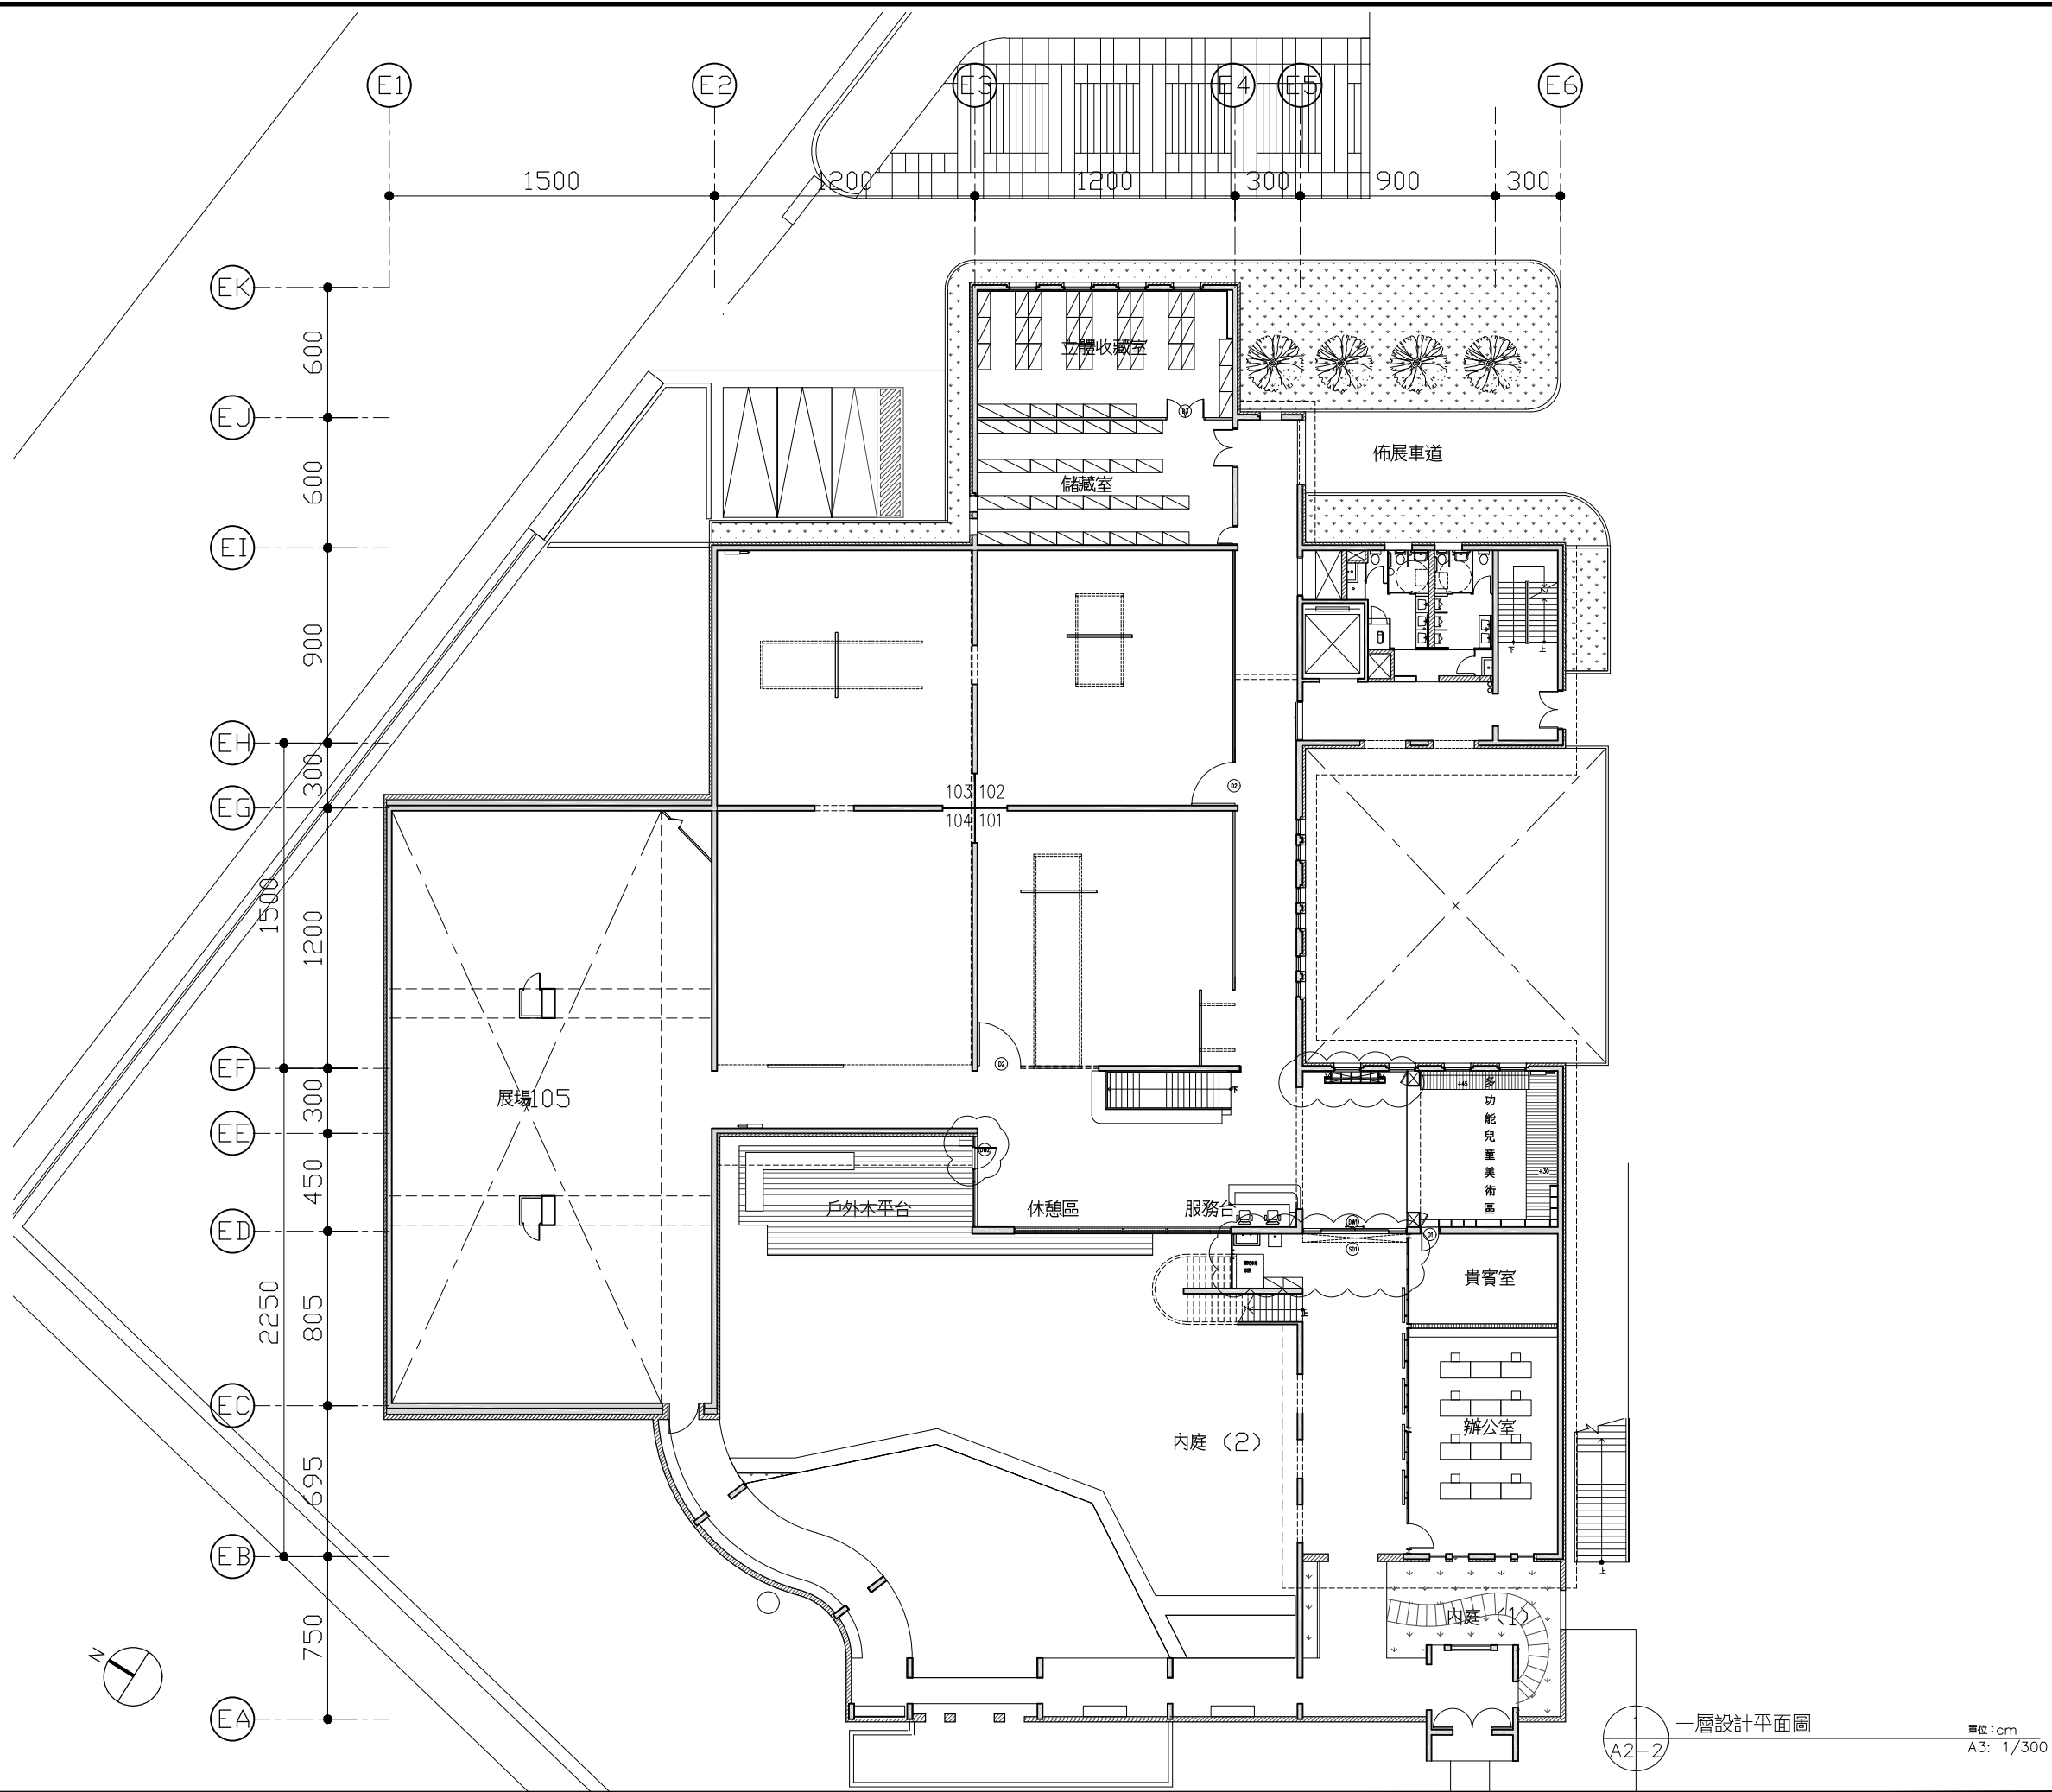

A2-2 一層設計平面圖

單位:cm
A3: 1/300

張 號

SHEET NO.

附 註

NOTES

本圖說應配合其他施工說明及合約條件共為工程合約之一部份。有未一致之處，營造廠應遵從較嚴格規定或依建築師會同業主指定辦理，如有未盡事宜或未瞭解圖說之情形，營造廠應先徵詢建築師再行施工。施工時應注意所用圖說應為最新修正之資料而據以施工。施工前所有尺寸應依現場核對基地放樣應以當地地政單位圖界實測為準。若有不符需會同業主指示否則由營造廠商自行負責。

修 正

REVISION

次序 NO.	日期 DATE	內 容 DESCRIPTION	校核 CHECKED	核准 APPROVED
△				
△				
業 主

CLIENT

新竹縣政府文化局

林 碧 雲

建築師事務所

新竹縣竹北市縣政二路185號二樓
電話：(03)558-7383
傳真：---
E-mail: pylinarch@pylinarch.com

核 准	校 核	建 築 師	設 計	繪 圖
APPROVED	CHECKED	ARCHITECT	DESIGNED BY	DRAWN BY

業務號

2019-08-16

圖 檔 名

JOB NO.

FILE NAME

工 程 名 稱

PROJECT NAME

新竹縣政府文化局美術館
場館升級設計委託案
第一次變更設計

圖 名

INDEX

一層設計平面圖

竣工圖

圖 號

DRAWING NO.

A2-2

張 號

SHEET NO.