

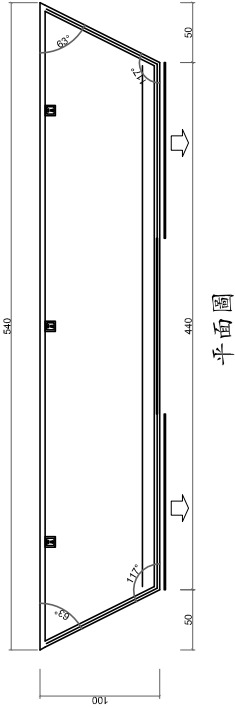



名稱：沿牆櫃
規格：5400長*1000寬*2450高
數量：4組
開啟方式：遙控電動推出左右平移

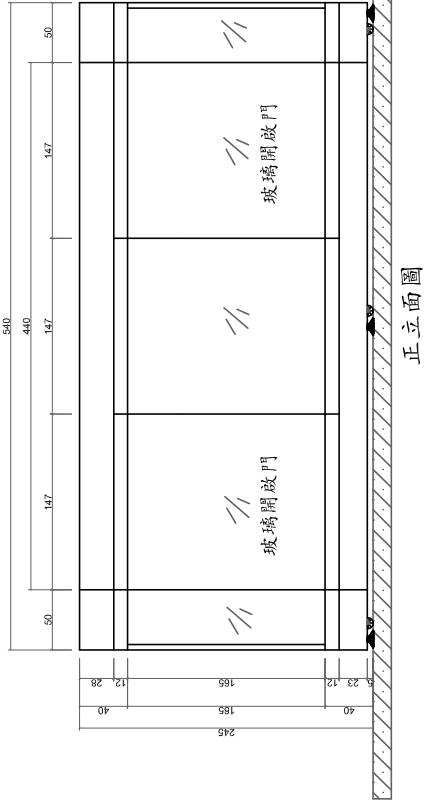



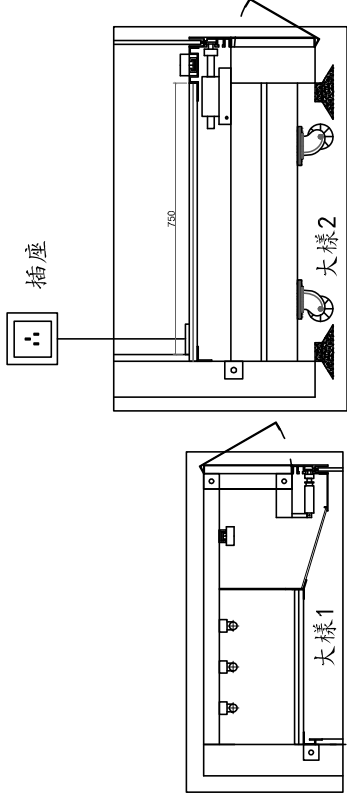


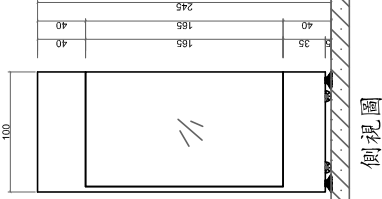

側視圖

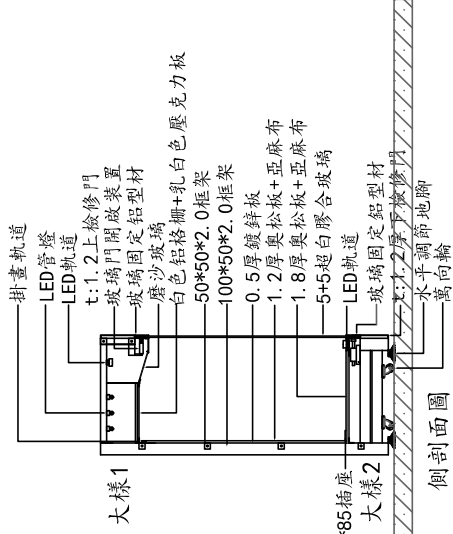

側剖面圖

竣工圖	工程名稱	PROJECT NAME	設 計	DESIGNED BY	繪圖	DRAWING BY	繪圖日期	DATE	修 改	REVISION	覈 核	EXAMINE	圖號	DRAWING NUMBER	THIS DRAWINGS IS COPYRIGHT AND MUST NOT BE RETAINED COPIED OR REPRODUCED WITHOUT AUTHORITY. 本圖著作權所有,非經 授權,不得抄襲或複製
	第二航廈出境旅客服務櫃檯及藝文櫃檯改善工程						106-05-25	比 例	SCALE				A-07		
	圖 名		DRAWING NAME					1/30cm							