

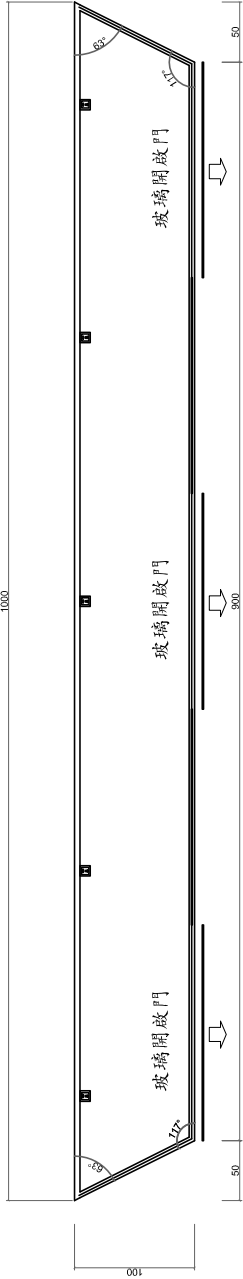



名稱：沿牆櫃
規格：10000長*1000寬*2670高
數量：2組
開啟方式：遙控電動推出左右平移

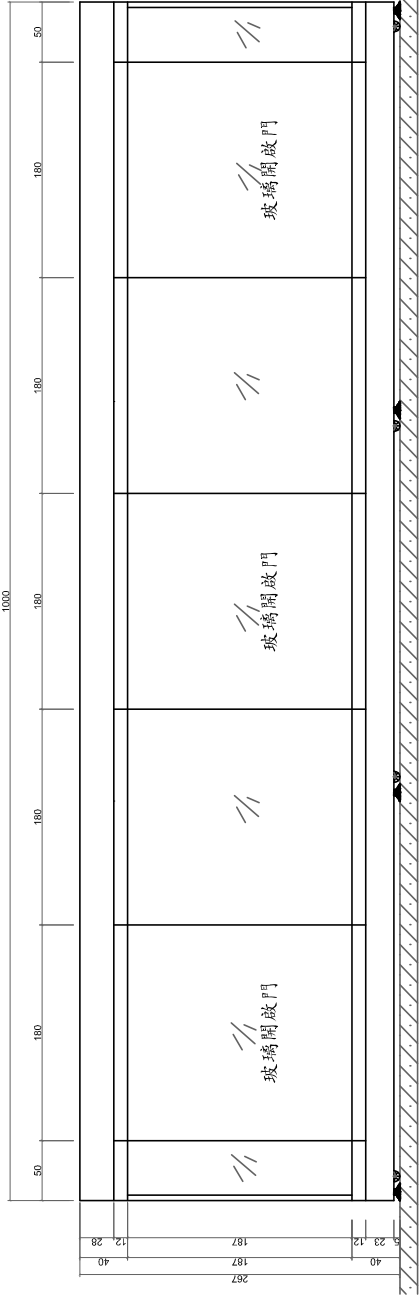

平面圖

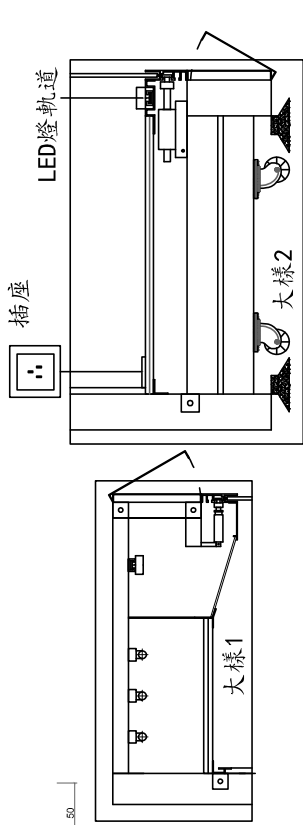

正立面圖

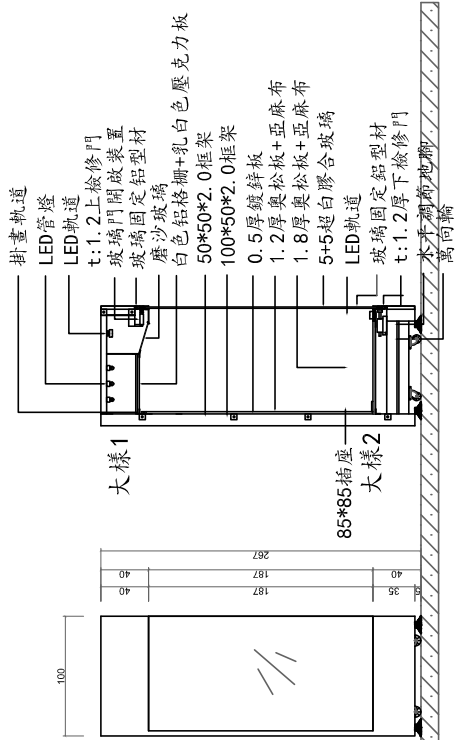

側剖面圖

竣工圖		工程名稱	PROJECT NAME	設計	DESIGNED BY	繪圖	DRAWING BY	縮圖日期	DATE	修改	REVISION	審核	EXAMINE	圖號	DRAWING NUMBER	THIS DRAWING IS COPYRIGHT AND MUST NOT BE RETAINED COPIED FROM THE ORIGINAL MANUFACTURED FROM WITHOUT AUTHORITY. 本圖著作權所有,非經授權不得抄襲或複製	
第二航廈出境旅客服務櫃檯及藝文櫥窗改善工程		圖名	DRAWING NAME	繪圖	DRAWING BY	縮圖日期	DATE	修改	REVISION	審核	EXAMINE	圖號	DRAWING NUMBER	A-08			
